

Nord

A


B

**Martin**  
Ingénierie

MARTIN Jacques S.A.  
Bureau d'études  
Tél : 0594 280 652  
Port. 0694 458 741

jacques.martin@martin-jacques-sa.fr  
www.martin-jacques-sa.fr

21, lot Pain - Impasse des Arouares - 97311 ROURA

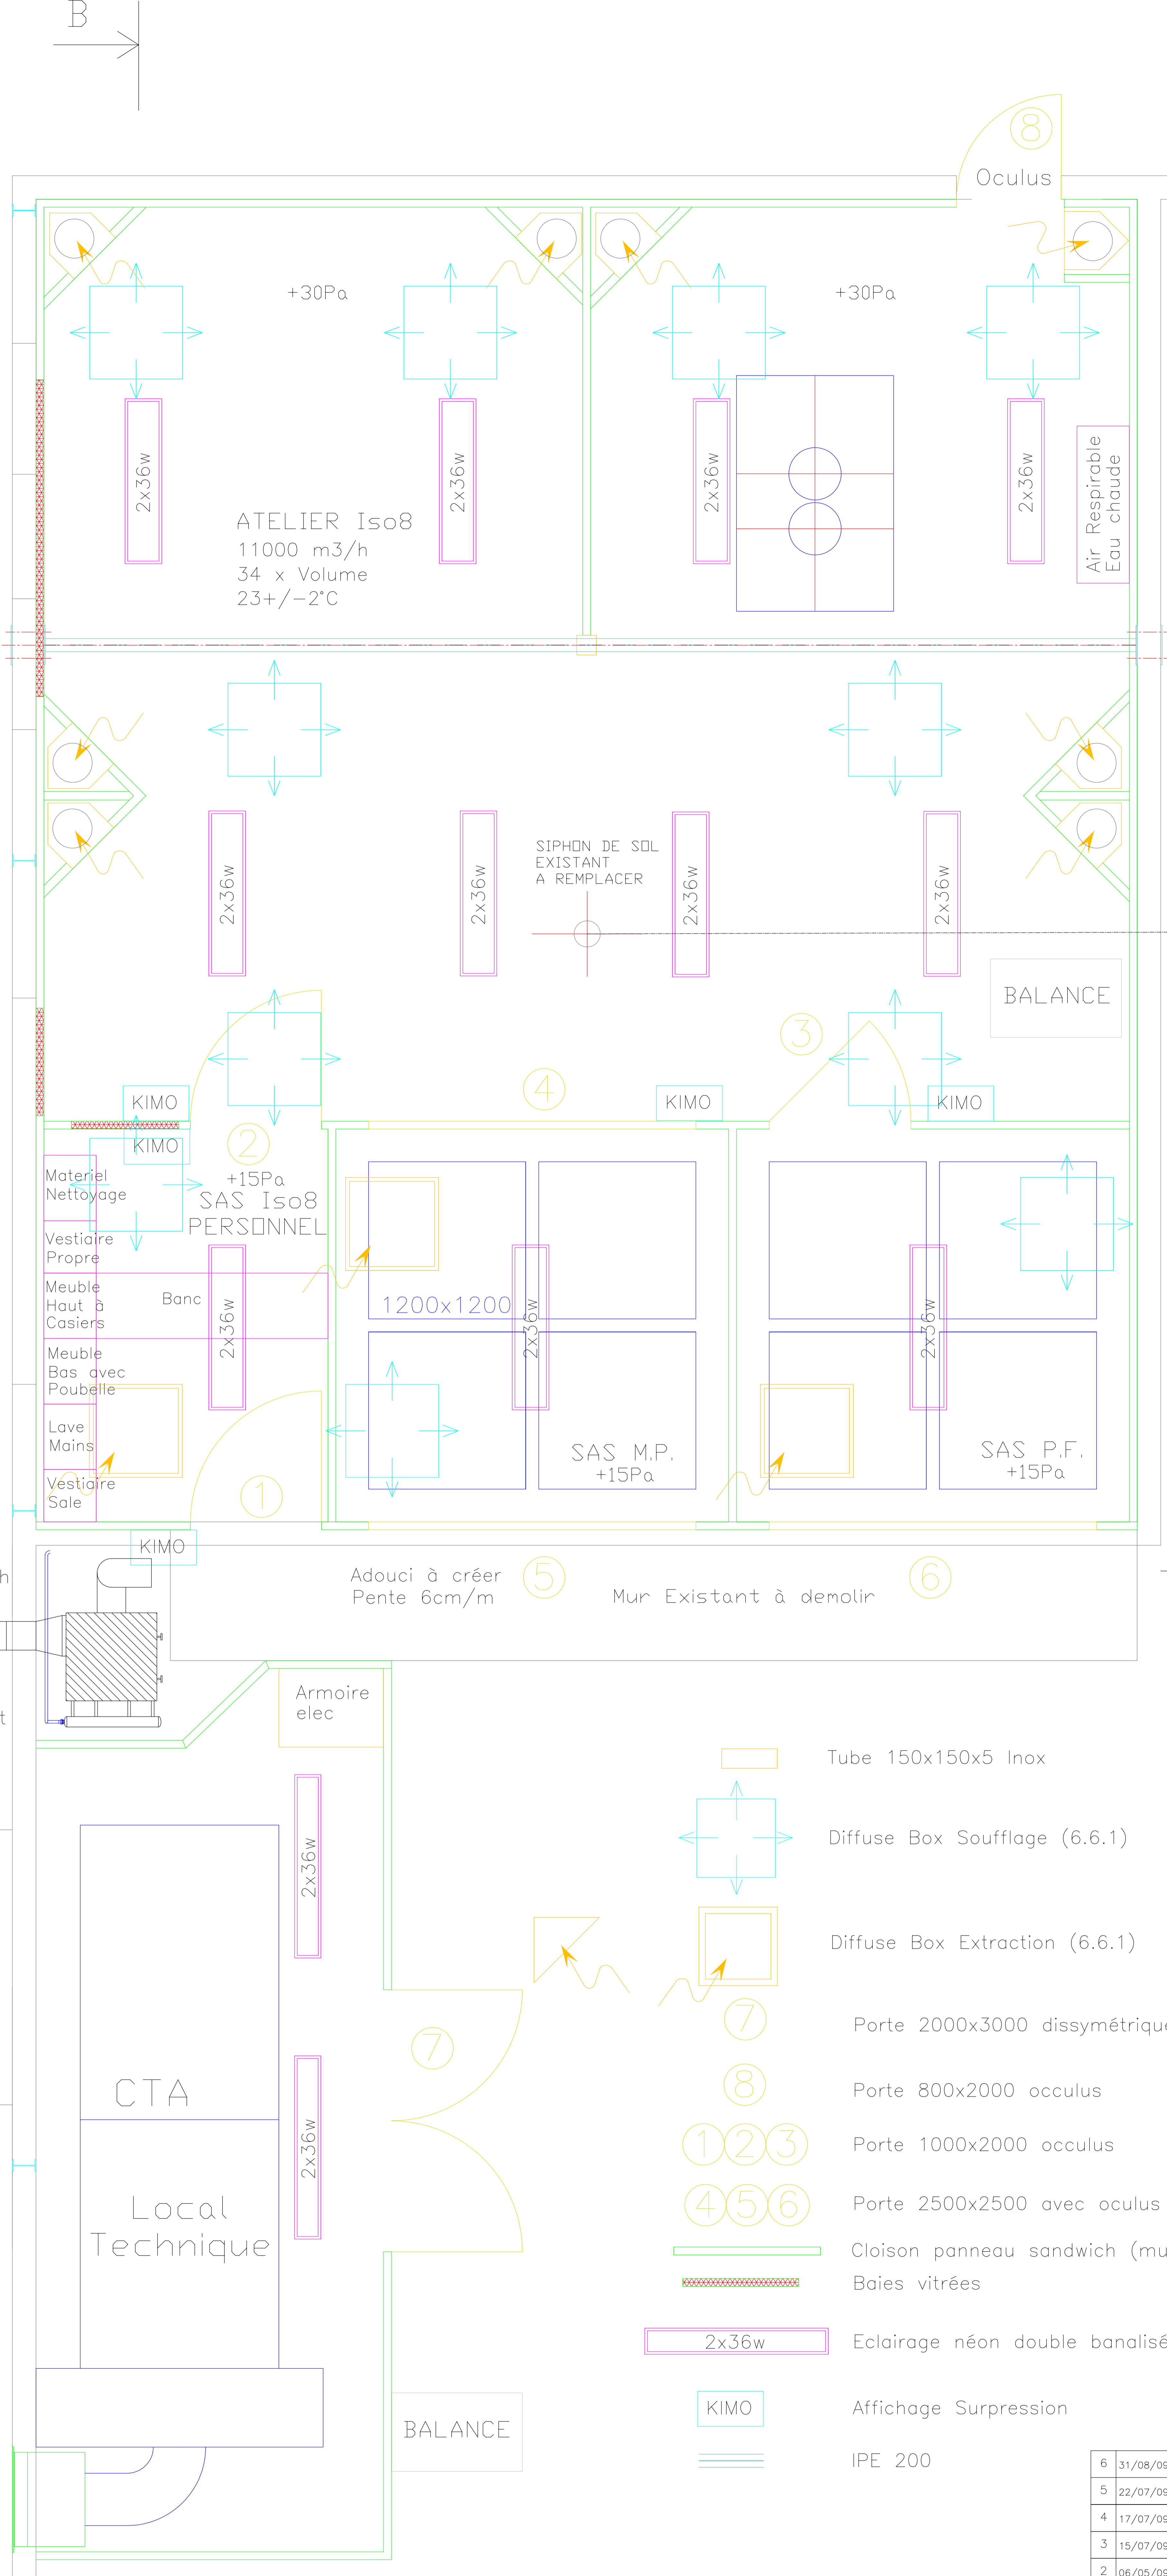

SECHAGE  
PHARMACEUTIQUE  
salle 67

- Tube 150x150x5 Inox
- Diffuse Box Soufflage (6.6.1)
- Diffuse Box Extraction (6.6.1)
- Porte 2000x3000 dissymétrique
- Porte 800x2000 oculus
- Porte 1000x2000 oculus
- Porte 2500x2500 avec oculus
- Cloison panneau sandwich (mur ép.60/plafond ép.80)
- Baies vitrées
- Eclairage néon double banalisé encastré (non Atex)
- Affichage Surpression
- IPE 200

IND	DATE	MODIFICATIONS	DESSIN	VERIFICATION	APPROBATION
6	31/08/09	Tel que construit	T.B.	J.M.	
5	22/07/09	Mise à jour suite Visite chantier	T.B.	J.M.	
4	17/07/09	Mise à jour suite commentaires ARCHIMICA	T.B.	J.M.	
3	15/07/09	Mise à jour suite commandes	T.B.	J.M.	
2	08/05/09	Mise à jour suite réunion du 05/05/09	T.B.	J.M.	
1	15/04/09	Emission Originale	T.B.	J.M.	-

ARCHIMICA

Futur  
Amenagement Tamisage A5